


PLAN AF NØDAGGREGATRUM 1:100

2908

**SOM UDFØRT**

- SIGNATURFORKLARING:
- EKSISTERENDE BETONVÆGGE
  - EKSISTERENDE LETBETONVÆGGE
  - NYE LETBETONVÆGGE
  - NYE LETTE SKILLEVÆGGE MED GLASPARTIER
  - BRANDSEKTIONERING

SNIT A-A, B-B, C-C SE TEGN. NR. 1401-14-2914

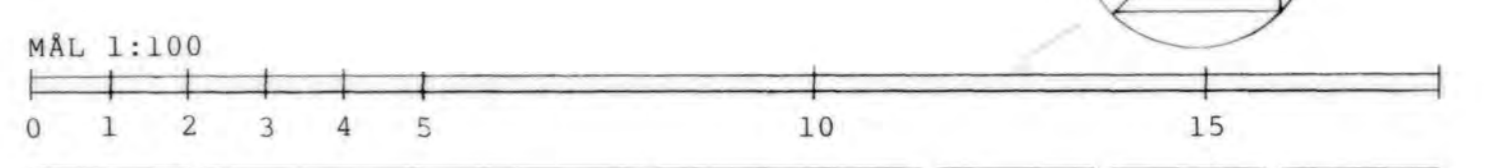

C	DØR TIL RUM 169E	HMH	HMH	2.04.93
B	RUM 169F, 169H OG 169L	HMH	HMH	18.03.93
A	RUM 117A	HMH	HMH	04.01.93
UDGAVE	RETTELSE:	TEGNET:	KONTROL:	DATE:

**FORSVARETS BYGNINGSTJENESTE**

• Frederiksholms Kanal 30 Postboks 24 DK-1001 København K Telefon 33 15 47 01 Telex 33 32 10 29  
 • St. Mathiasgade 96B Postboks 511 DK-8800 Viborg Telefon 86 62 14 77 Telex 86 61 18 58

FLÆDESTATION KORSØR  
 VERKSTED OG DEPOT, BYGNING 14  
 PLAN 1. ETAGE, MÅL 1:100  
 NY INDRÆTNING

*Torsten Lyngby*  
*Anders Skov*

TEGNET: HMH KONTROL: HMH DATE: 12.06.1992 **1401-14-2908C**

• HAMMER MOLDENHAWER HORN ARK. MAA  
 • JOHS. JØRGENSEN A/S RÅDG. INGENIØRFIRMA  
 • MOGENS BALSLEV RÅDG. INGENIØRER A/S

FREDERIKSHOLMS KANAL 18A 1220 KBH K  
 GRANSKOVEN 18 2600 GLOSTRUP  
 RØDOVRE CENTRUM 155 2610 RØDOVRE

33 13 01 84 FAX 33 12 99 84  
 43 48 60 60 FAX 43 48 67 89  
 31 41 00 22 FAX 36 70 88 66