


- SIGNATURFORKLARING:**
- EKSISTERENDE BETONDRAGERE
 - EKSISTERENDE BETONVÆGGE
 - EKSISTERENDE LETBETONVÆGGE
 - NYE LETBETONVÆGGE
 - NYE LETTE SKILLEVÆGGE M. GLAS
 - EDB-GULV
 - EFTERISOLERING M. MINERALULD

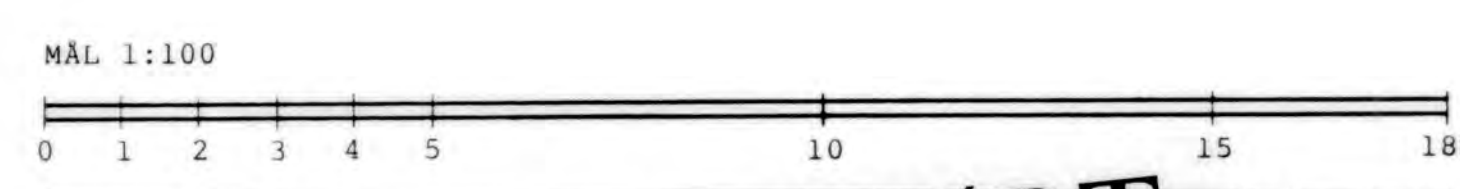

SOM UDFØRT

UDGAVE: RETTELSE: TEGNET: KONTROL: DATO:

FORSVARETS BYGNINGSTJENESTE

• Frederiksholms Kanal 30 Postbox 24 DK-1001 København K Telefon 33 13 47 01 Telefax 33 32 10 29
 • Sct. Mathiasgade 96B Postbox 511 DK-8800 Viborg Telefon 86 62 14 77 Telefax 86 61 18 58

FLÅDESTATION KORSØR
 VERKSTED OG DEPOT, BYGNING 14
 LODRETTE SNIT A-A, B-B, C-C
 MÅL 1:100

TEGNET: HMH. KONTROL: HMH. DATO: 12.06.92

Torsten Lørdal
Henning Skov